



Légende:

— Unité d'utilisation selon AEAI

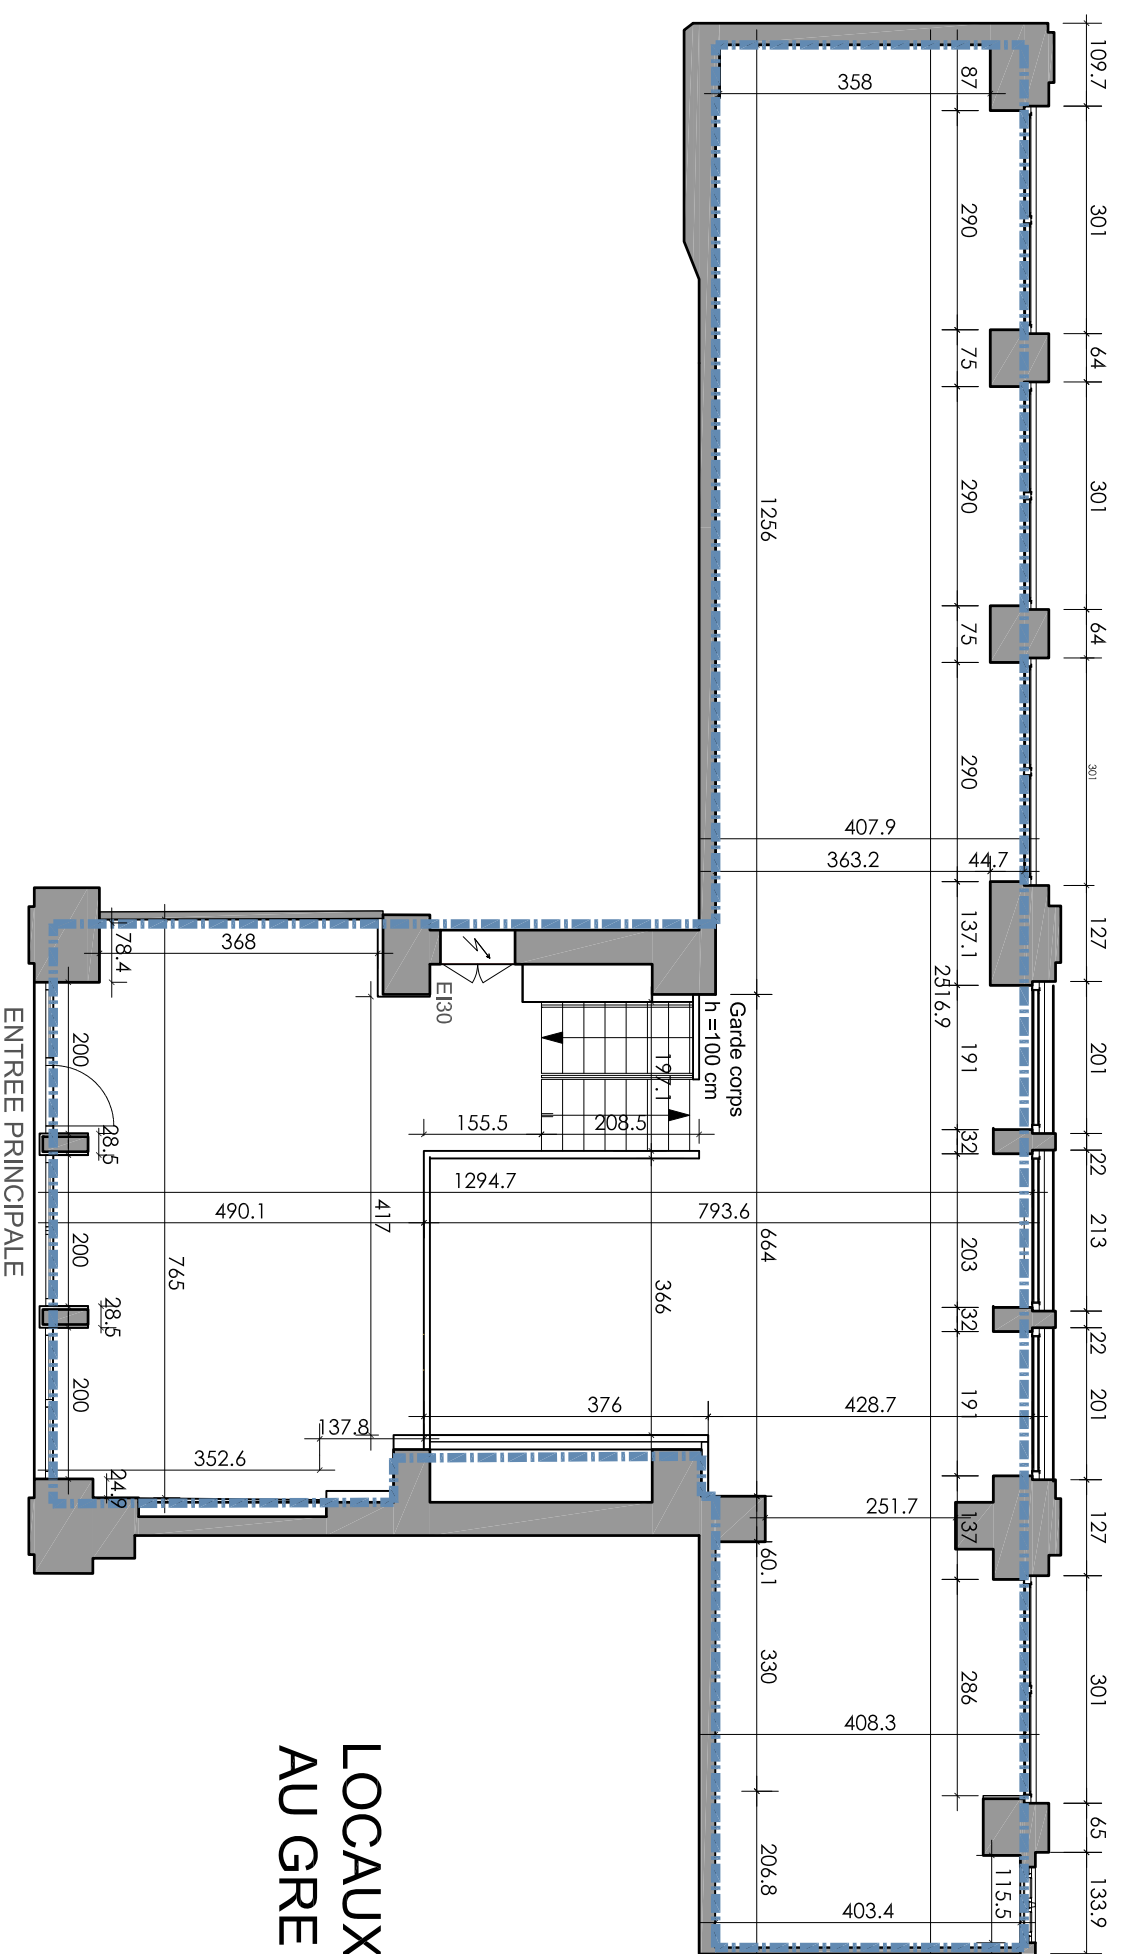

## LOCAUX POUR AMENAGEMENT AU GRE DU PRENEUR

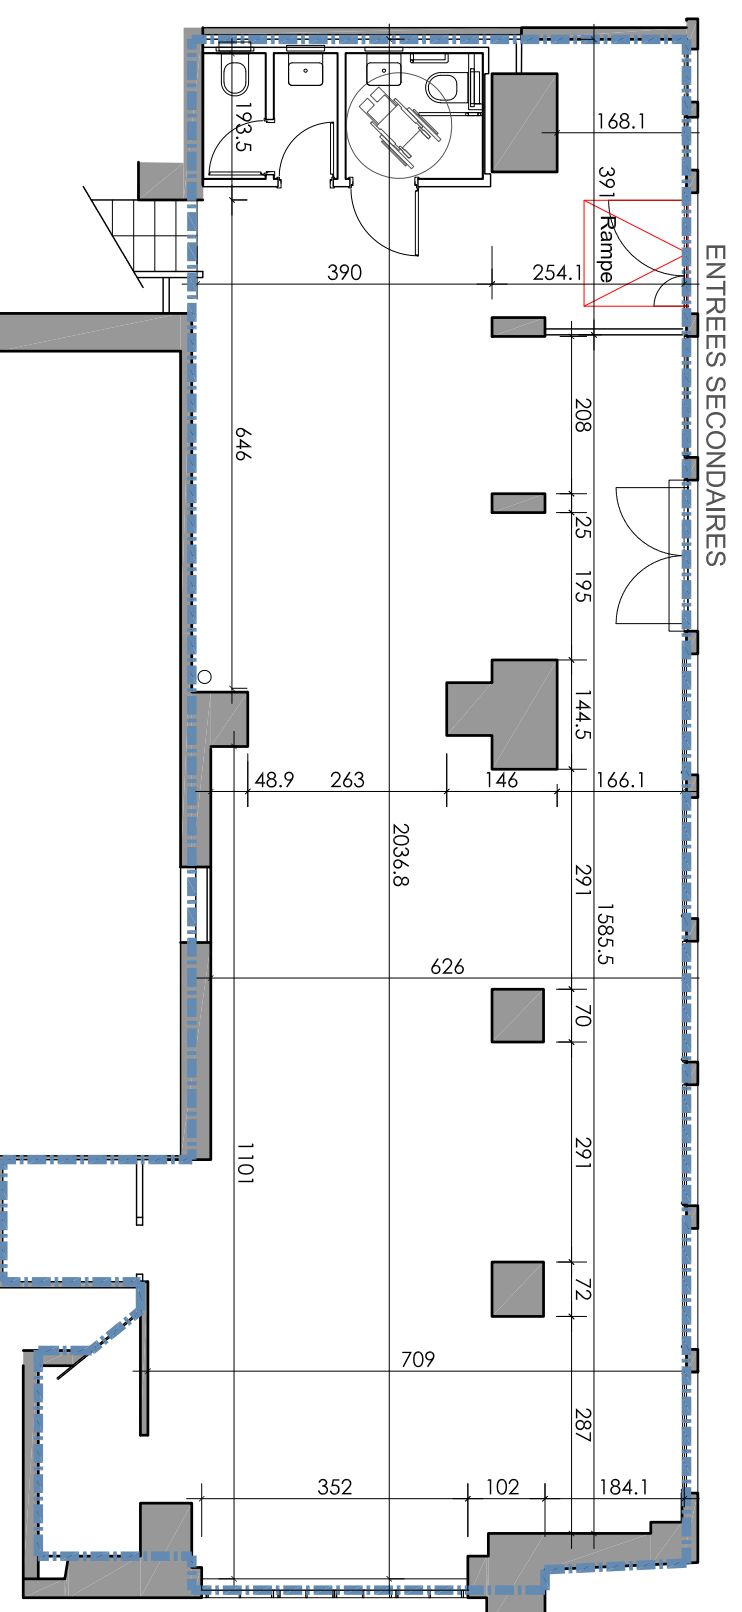

**SURFACE TOTALE**  
285.90 m<sup>2</sup>  
surface rez supérieur  
113.65 m<sup>2</sup>  
surface rez-de-chaussée  
41.75 m<sup>2</sup>  
surface rez inférieur  
130.50

Client

**SWISS LIFE SA**

Ouvrage

**Immeuble de bureaux et commerces**  
Remplacement des fenêtres et vitrines

Rue de la Colonneventrière 2729

CH - 1204 Genève

Objet

Plan de récolement conforme à l'exécution (APA n°310298/1)

Nom du plan

Rez supérieur, Rez-de-chaussée et Rez inférieur

Phase

04 Achèvement

Plan n°

1804-02-G-100-E0-04

Echelle

1:100

Date

10.05.2021

Format

A3

**TRIDIMENSIONS**  
ARCHITECTES

29 rue de la Colonneventrière - CH - 1204 Genève  
T +41 22 700 14 30  
www.tridimensions.ch contact@tridimensions.ch