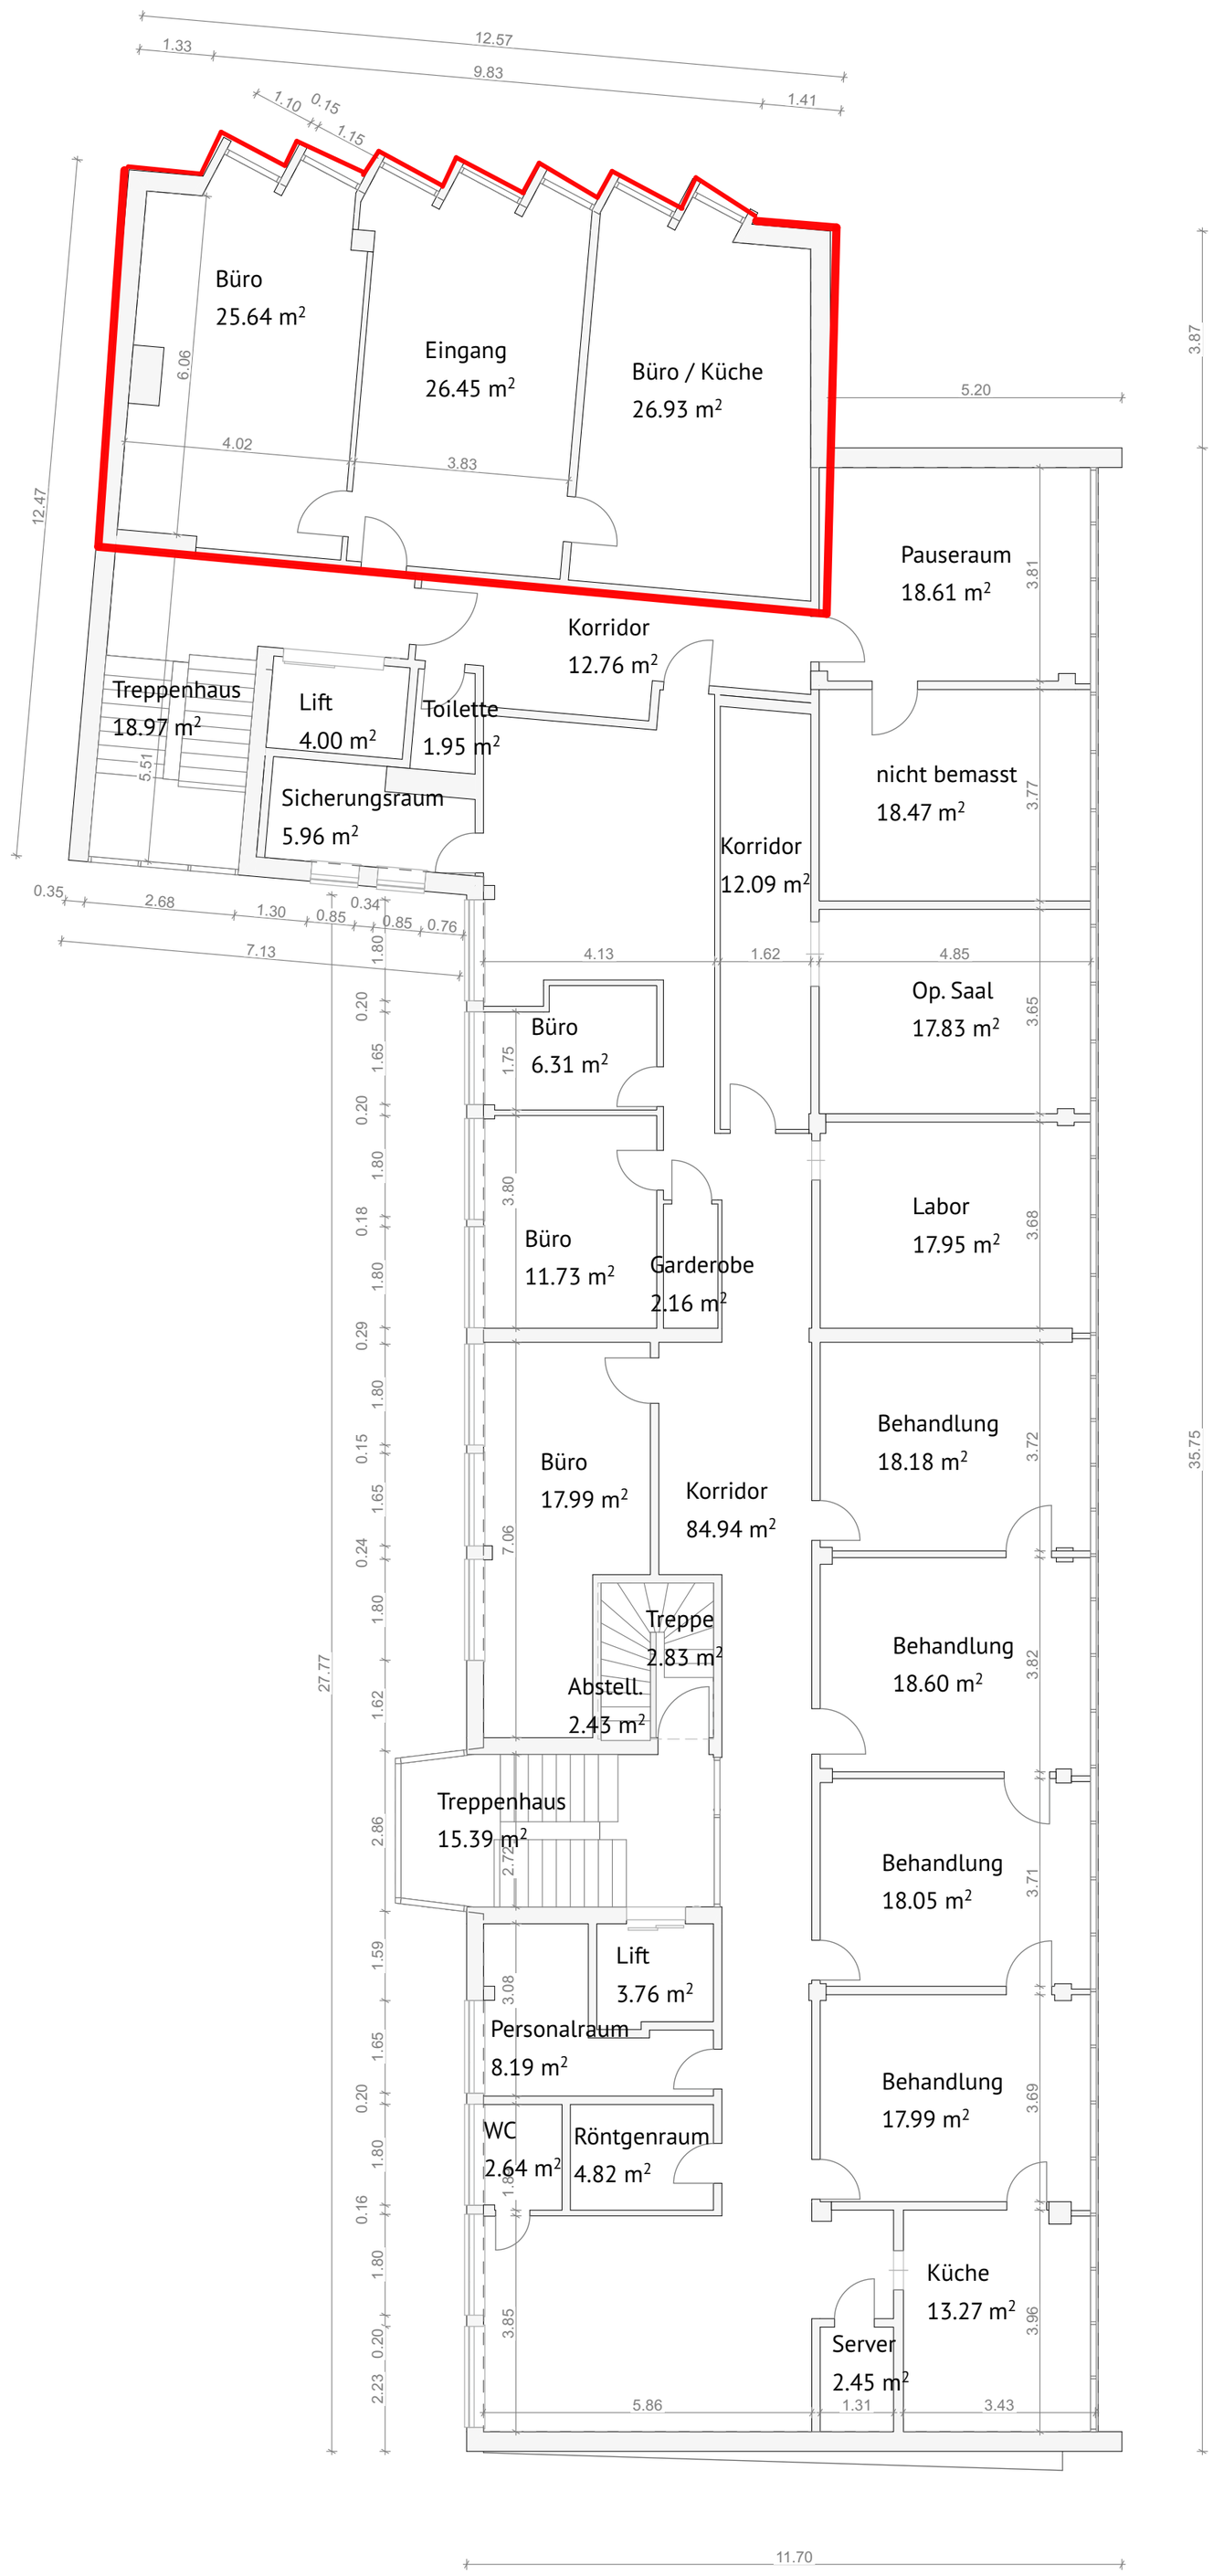

OG06 1:100

Baslerstrasse 37, Ringstrasse 1, 4600 Olten

Date: 25.03.2025

6. Geschoss 08

Bestandsplan

Norm Technologies AG

www.norm.ch, info@norm.ch

NORM